

ИСПОЛНИТЕЛЬНАЯ СХЕМА



БК №8
секция 5
13 этажей

2УТР 4x2
с 0-го этажа

секция 6
15 этажей


2УТР 4x2
с 0-го этажа

секция 7
13 этажей

2УТР 4x2
с 0-го этажа


ООО «КЭТ-50(СБ-1)»
ИНЖЕНЕР ТЕХНИЧЕСКОГО НАДЗОРА
НОЖНИН ПАВЕЛ ВАЛЕНТИНОВИЧ
Подпись *П.В. Ножнин*
«12» 04 2018г.

ИСПОЛНИТЕЛЬНАЯ СХЕМА

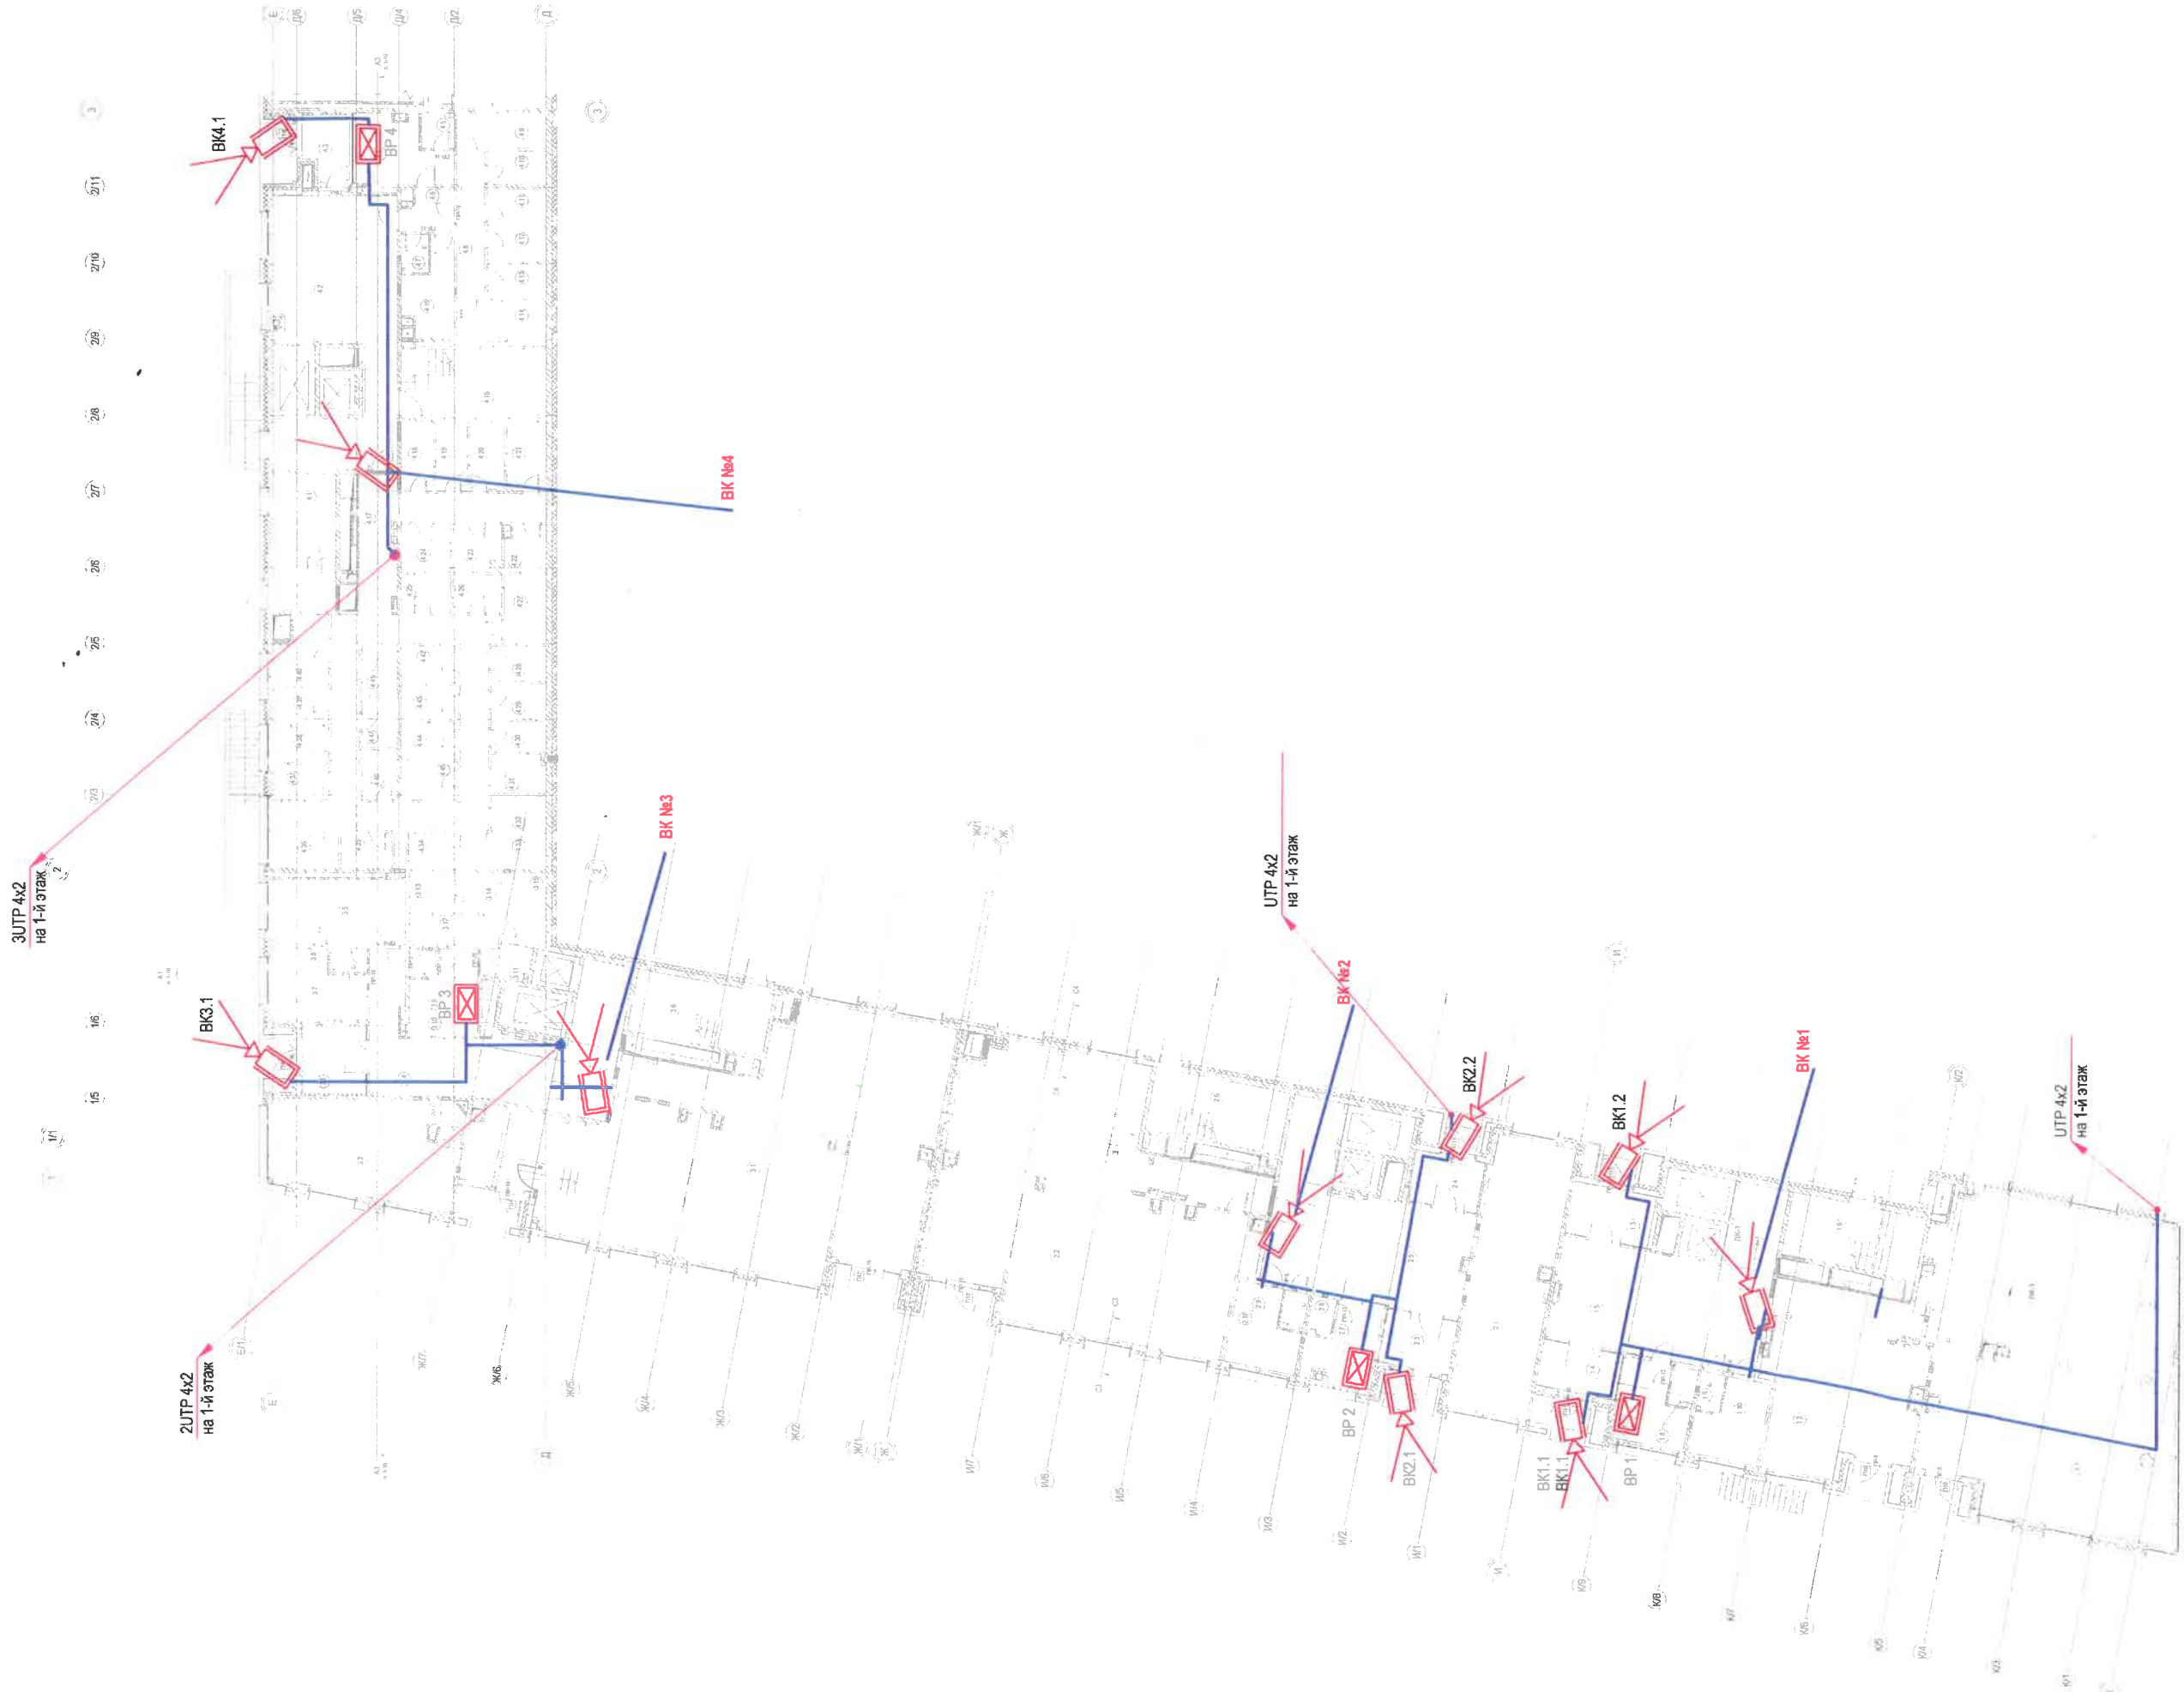

ООО «КУЛС(ВСЕ-1)»
ИНЖЕНЕР ТЕХНИЧЕСКОГО НАДЗОРА
НОЖНИН ПАВЕЛ ВАЛЕНТИНОВИЧ
Подпись *П.В. Ножнин*
«17» 09 2018.

ИСПОЛНИТЕЛЬНАЯ СХЕМА

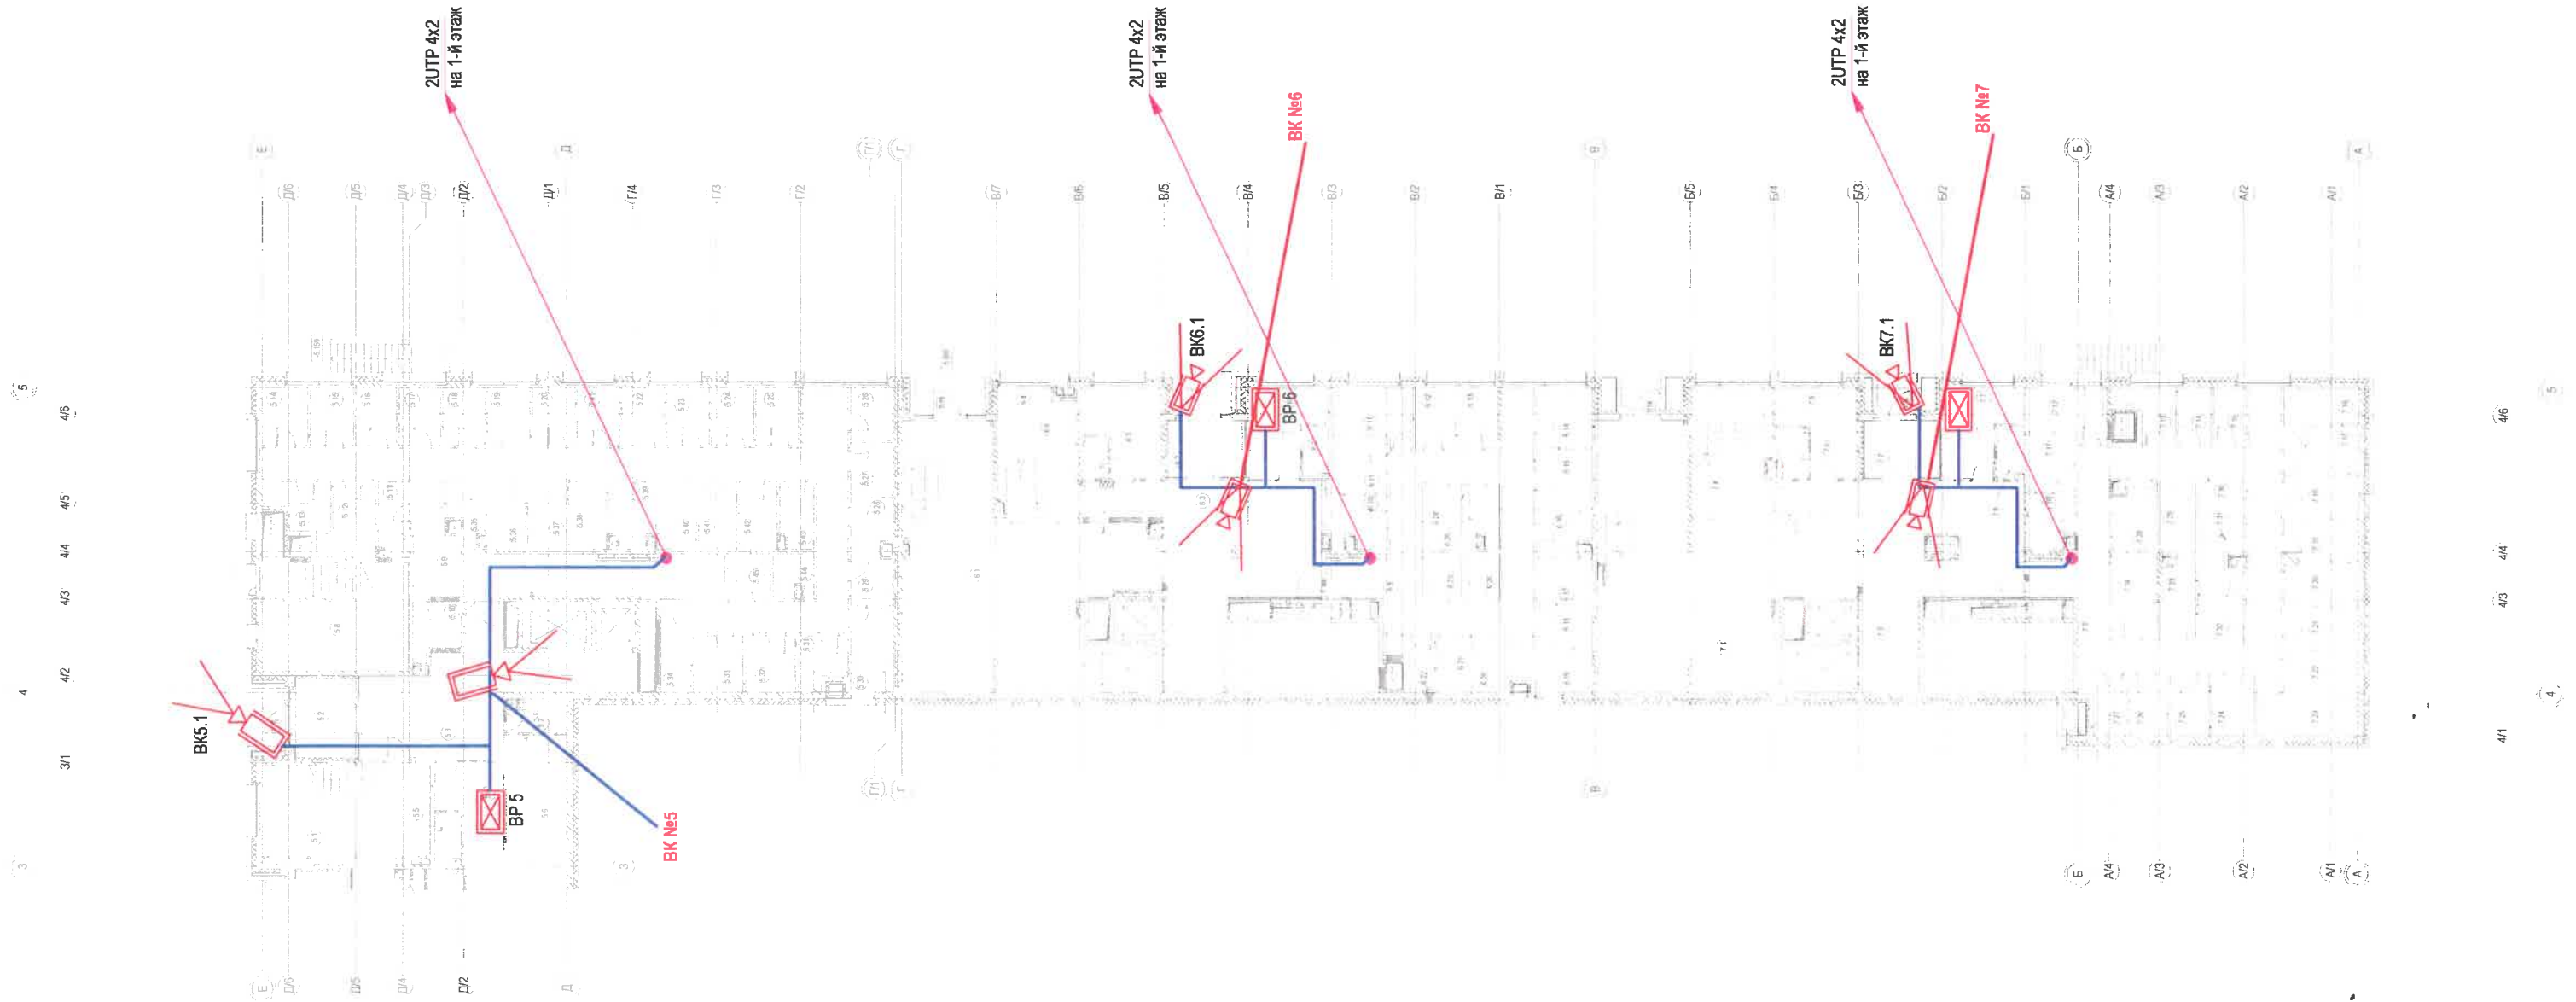

ООО «КЭТЭЗОВСЕ-1»
ИНЖЕНЕР ТЕХНИЧЕСКОГО НАДЗОРА
НОЖНИН ПАВЕЛ ВАЛЕНТИНОВИЧ
Подпись *П.В. Ножнин*
"17" 09 2019 г.